


SCHEMAT MONTAŻOWY REGULATORA DLA REGULACJI
RÓŻNICY CIŚNIENIA I PRZEPŁYWU OBWODU PDC/FC1

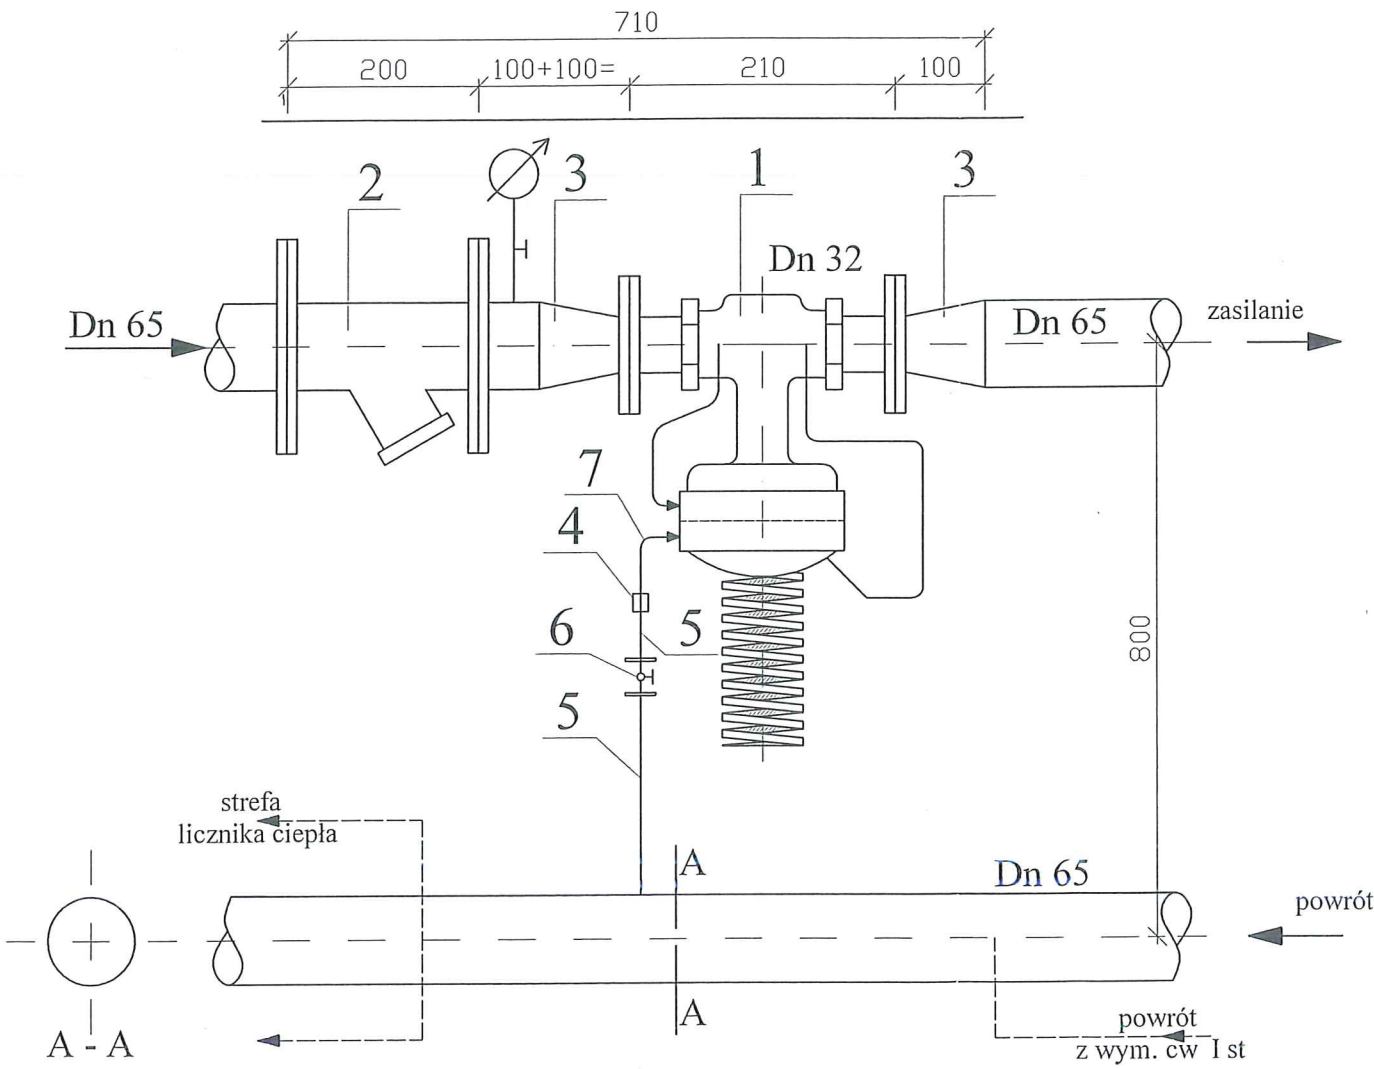

Lp	Ilość szt.	Wyszczególnienie	Typ	Zakres	Producent
1	1	Regulator różnicy ciśnienia z ograniczeniem przepływu, opór zaworu stały 0.2 bara Dn 32 Kv = 12.5 m³/h		$\Delta p = 0.2 \div 1.0$ bar $V = 2.0 - 10.0$ m³/h	
2	1	Filtr, Dn 65			
3	2	Zwężka Dn 65/32			
4	2	Łącznik gwintowany wkręcany R 1/4"			
5		Rurka stalowa Ø 3/8"			
6	1	Zawór ZWZ - 11 z końcówką do spawania			
7		Rurka miedziana Ø 6x1 mm			

DOKUMENTACJA
POWYKONAWCZA
KIEROWNIK ROBÓT
[Signature]
04.12.2019 14:44:11

	ZAMÓWIENIE: ROZBUDOWA (REWITALIZACJA) BUDYNKU AUDYTORIJNEGO NA TERENIE KAMPUSU CENTRALNEGO 00-927 WARSZAWA, UL. KRAKOWSKIE PRZEDMIEŚCIE 26/28 NA CZĘŚCI DZIAŁEK EW. NR 36/1 I EW. NR 36/2 W OBRĘBIE 5-04-02 M.ST. WARSZAWA DZIELNICA ŚRÓDMIEŚCIE				
	ZAMAWIAJĄCY: UNIwersytet Warszawski WYDZIAŁ Dziennikarstwa i Nauk Politycznych 00-927 WARSZAWA, UL. KRAKOWSKIE PRZEDMIEŚCIE 26/28				
	PROJEKT BUDOWLANY I WYKONAWCZY				
	KOD CPV : CPV 45332200-5				
	BRANŻA: SANITARNA				
TEMAT: P B I W WĘZŁA Ciepłego C.O., C.T. i C.W. W BUDYNKU WYDZIAŁU Dziennikarstwa UW W WARSZAWIE REGULATOR CIŚNIENIA PRZEPŁYWU					
PRACOWNIA ARCHITEKTONICZNA 1997 <small>ul. Siwusia 10, 60-711 Poznań tel. (061) 866 97 10, 866 54 22 fax. (061) 866 97 11 e-mail: arch1997@poczta.onet.pl e-mail2: arch1997@sybex.poznan.pl</small>	PROJEKTOWAŁ:	Imię i nazwisko mgr inż. Stanisław Truszczyński	Specjalność sanitarna bez ograniczeń	Nr upraw. 109/83 84/91	Podpis <i>[Signature]</i>
	OPRACOWAŁ:	mgr inż. Wojciech Truszczyński			<i>[Signature]</i>
	SPRAWDZIŁA:	mgr inż. Ewa Olejdar	sanitarna bez ograniczeń	UAN-II-K8386 134/87	<i>[Signature]</i>