


SCHEMAT ZAINSTALOWANIA ELEMENTÓW DLA REGULACJI  
STAŁOWARTOŚCIOWEJ C.W. OBWÓD TC3

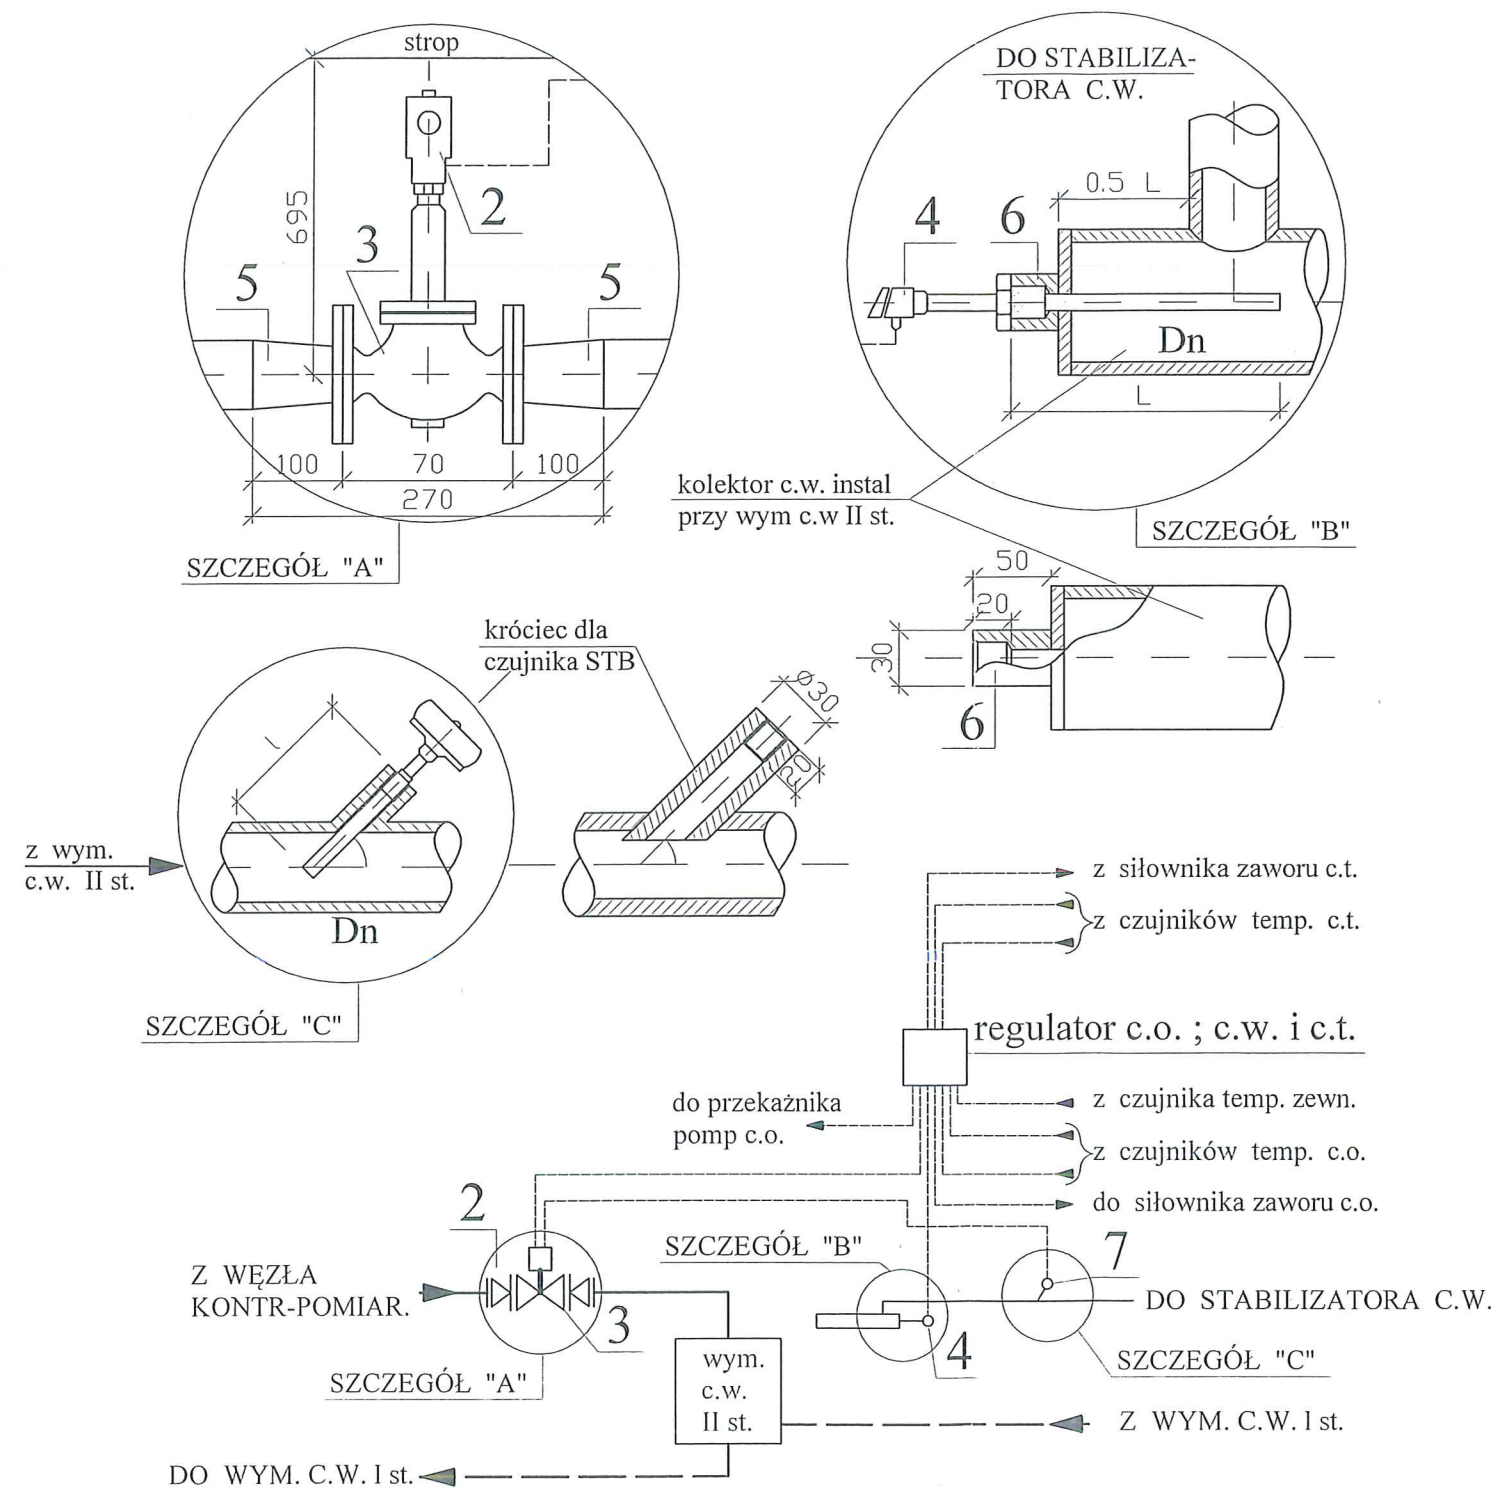

| Lp | Ilość szt. | Wyszczególnienie  | Typ     | Producent |
|----|------------|---|---------|-----------|
| 1  | 1          | Regulator elektroniczny /wspólny dla c.o., c.w. i c.t./ | 5179    |           |
| 2  | 1          | Siłownik elektryczny                                    | 5825-10 |           |
| 3  | 1          | Zawór regul. Dn 20 Kv = 6,3 m³/h                        | 3222    |           |
| 4  | 2          | Czujnik termometryczny Pt 1000                          | 5277-2  |           |
| 5  | 2          | Zwężka Dn 40/20 mm                                      |         |           |
| 6  | 1          | Króciec czujnika temperatury                            |         |           |
| 7  | 1          | Czujnik STB   | 4345-2  |           |

DOKUMENTACJA  
POWYKONAWCZA

KIEROWNIK ROBÓT  
*[Signature]*

|   |   |  |                             |                        |                    |
|---|---|--|-----------------------------|------------------------|--------------------|
|   | ZAMÓWIENIE:<br>ROZBUDOWA (REWITALIZACJA) BUDYNKU AUDYTORIJNEGO<br>NA TERENIE KAMPUSU CENTRALNEGO<br>00-927 WARSZAWA, UL. KRAKOWSKIE PRZEDMIEŚCIE 26/28<br>NA CZĘŚCI DZIAŁEK EW. NR 36/1 I EW. NR 36/2 W OBRĘBIE 5-04-02<br>M.ST. WARSZAWA DZIELNICA ŚRÓDMIEŚCIE |  |                             |                        |                    |
|   | ZAMAWIAJĄCY:<br>UNIwersytet Warszawski<br>WYDZIAŁ DZIENNIKARSTWA I NAUK POLITYCZNYCH<br>00-927 WARSZAWA, UL. KRAKOWSKIE PRZEDMIEŚCIE 26/28  |  |                             |                        |                    |
|   | PROJEKT BUDOWLANY I WYKONAWCZY  |  |                             |                        |                    |
|   | KOD CPV :<br>CPV 45332200-5   |  |                             |                        |                    |
|   | BRANŻA:<br>SANITARNA  |  |                             |                        |                    |
| TEMAT:<br>P B I W WĘZŁA CIEPLNEGO C.O., C.T. I C.W.<br>W BUDYNKU WYDZIAŁU DZIENNIKARSTWA UW W WARSZAWIE<br>REGULACJA STAŁOWARTOŚCIOWA C.W.  |   |  |                             |                        |                    |
| PRACOWNIA ARCHITEKTONICZNA<br>1997<br><small>ul. Strusia 10, 60-711 Poznań<br/>tel. (061) 866 97 10, 866 54 22<br/>fax. (061) 866 97 11<br/>e-mail: orch1997@priv4.onet.pl<br/>e-mail2: orch1997@sylobo.poznan.pl</small> | Imię i nazwisko   |  | Specjalność                 | Nr upraw.              | Podpis             |
|   | mgr inż. Stanisław Truszczyński   |  | sanitarno<br>bez ograniczeń | 109/83<br>84/91        | <i>[Signature]</i> |
|   | mgr inż. Wojciech Truszczyński  |  |                             |                        | <i>[Signature]</i> |
|   | mgr inż. Ewa Olejdar  |  | sanitarno<br>bez ograniczeń | UAN-II-KB386<br>134/87 | <i>[Signature]</i> |
| POZNAN SIERPIEŃ 2012  |   |  |                             |                        |                    |