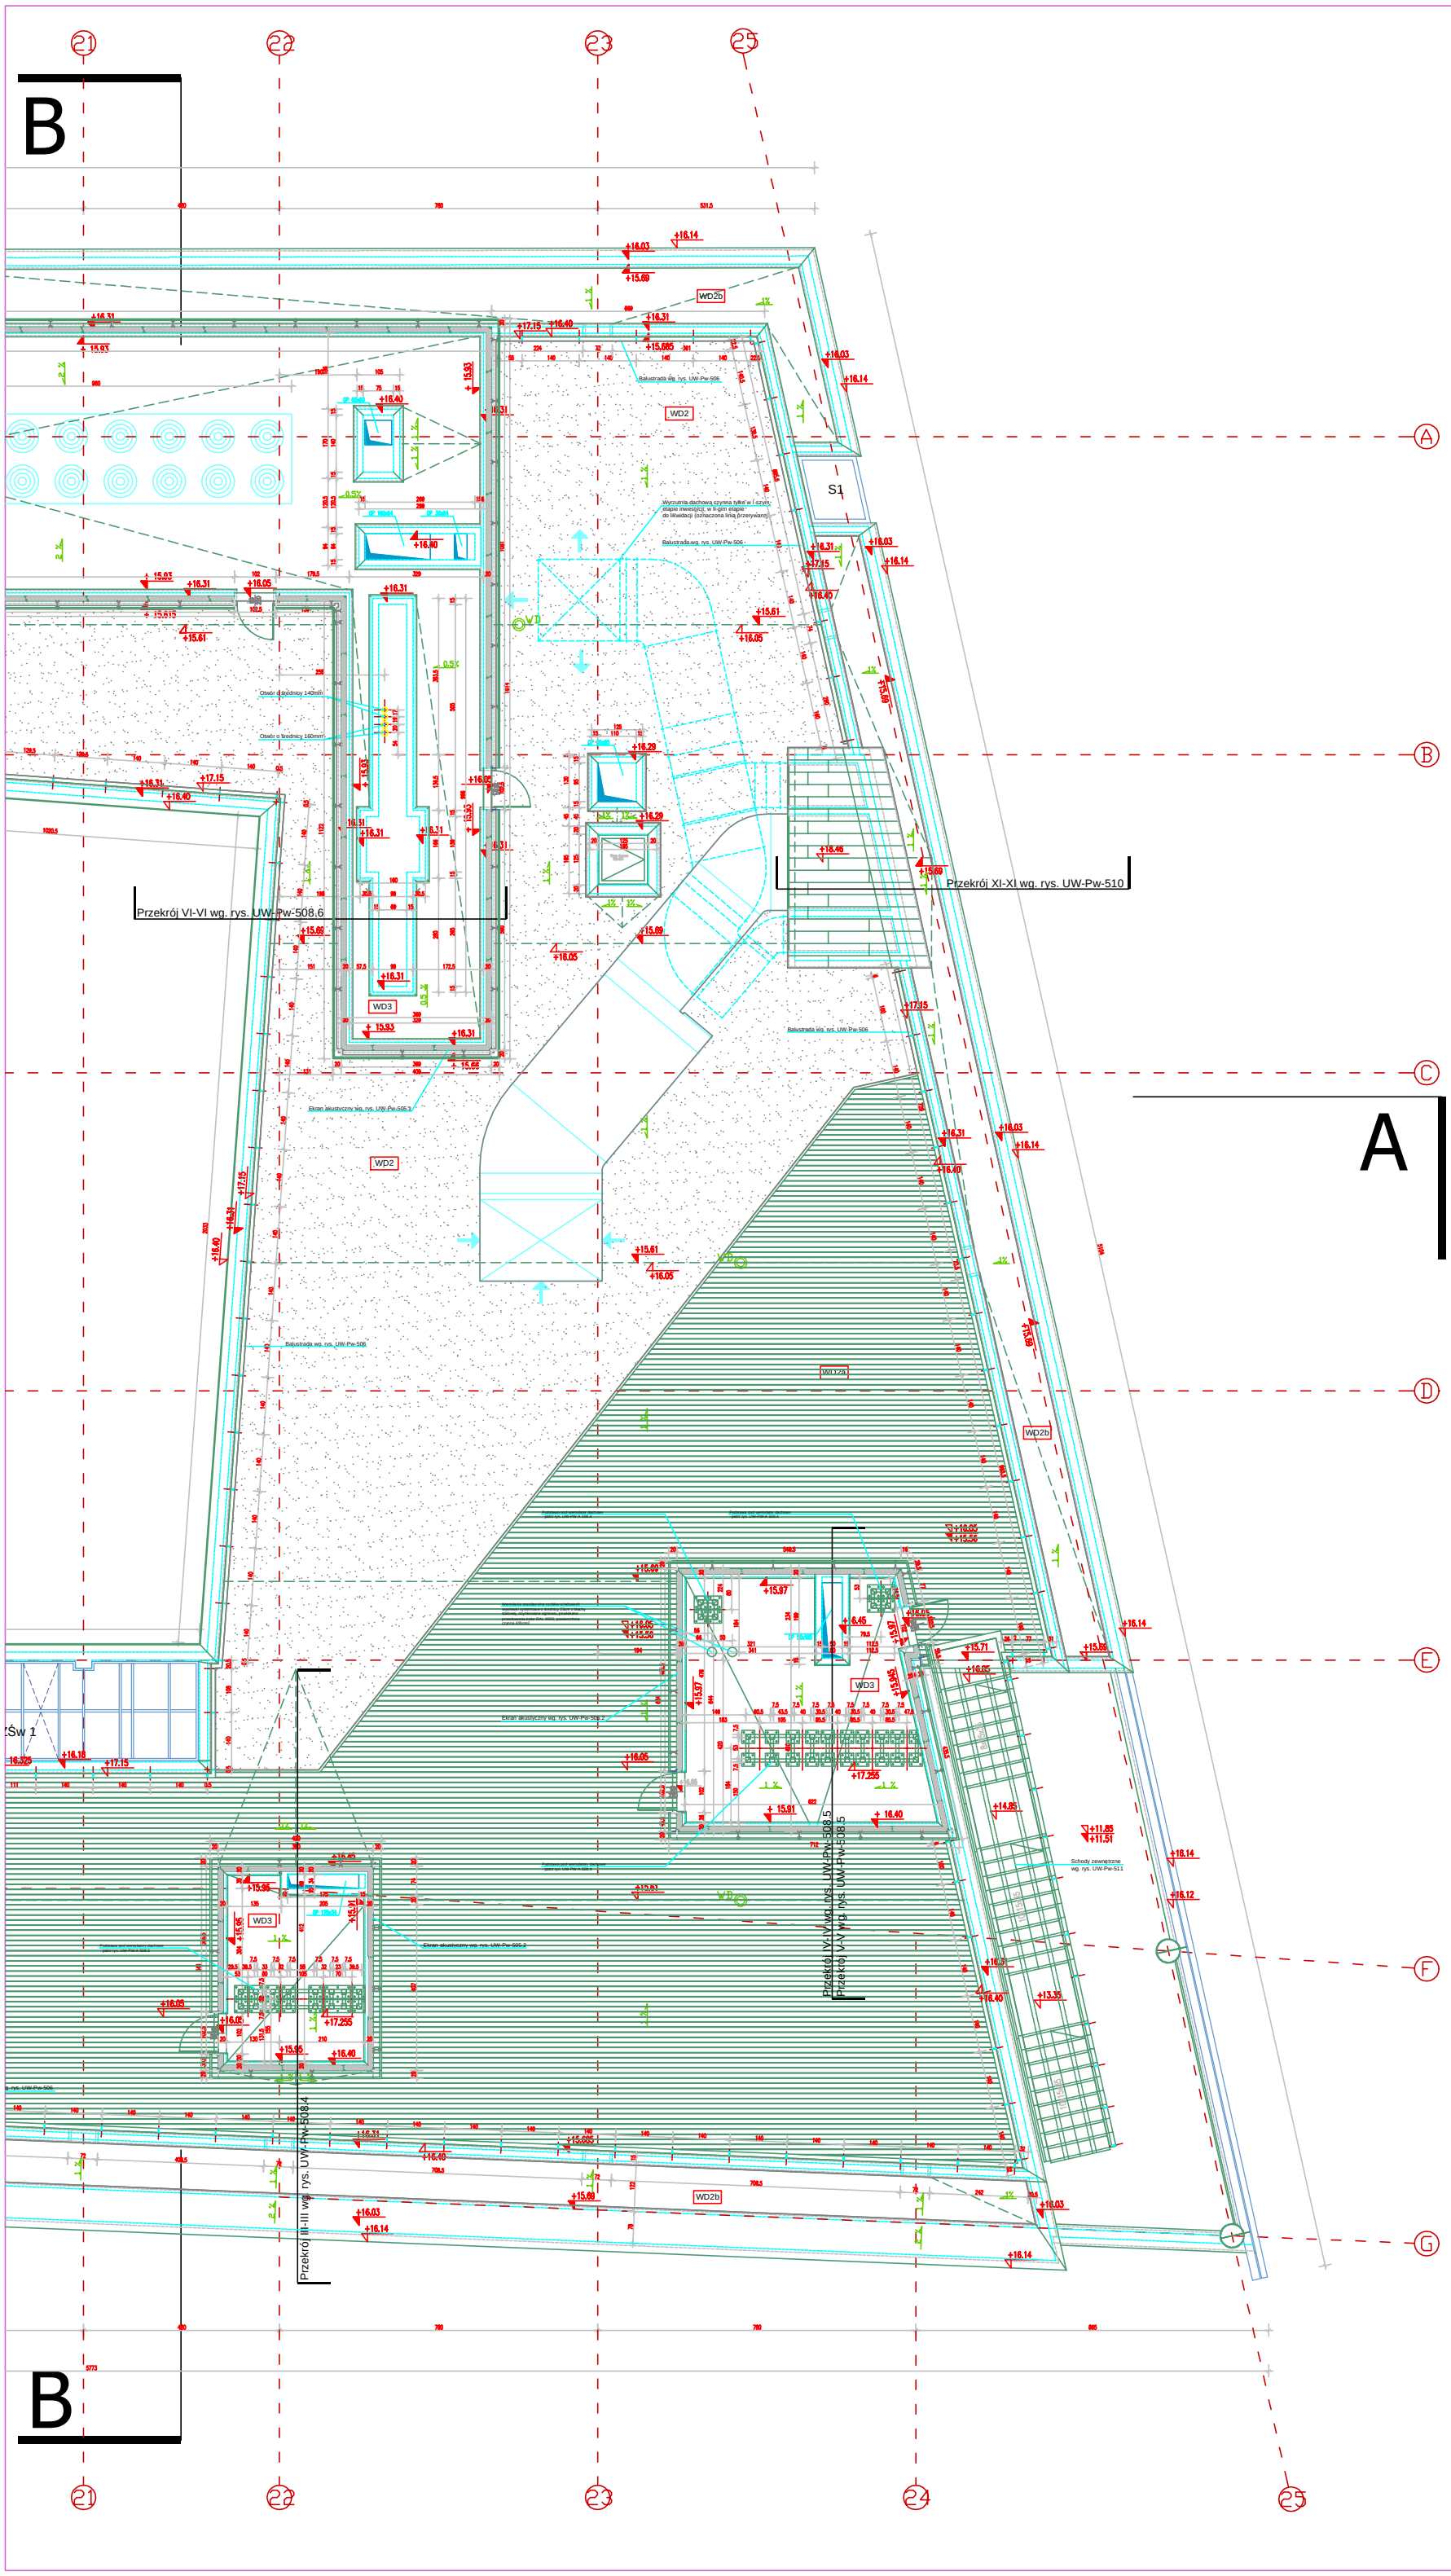

UWAGA:

Wszystkie prawa autorskie dotyczące tego rysunku są własnością Autorskiej Pracowni Architektury Kuryłowicz & Associates Sp. z o.o. oraz Inwestora.

Nie należy odmierzać wymiarów z rysunku, ani używać go jako szablonu. Przed przystąpieniem do prac budowlanych wszystkie wymiary należy sprawdzić w naturze. W przypadku stwierdzenia niezgodności należy zwrócić się do projektanta.
W przypadku rozbieżności wymiarowych pomiędzy rysunkami detali i całości projektowanego elementu podstawą wymiarowania są rysunki detali.

OZNACZENIA SYMBOLI :

- +15.69 — rzędna posadowienia ścianki szczelnej
- +15.91 — rzędna posadowienia elementów konstrukcji żelbetowej
- +15.91 — rzędna posadowienia wykuszowych warstw dachowych
- WD3 — opis warstwidłch warstw poszczególnych
- WD — wpust dachowy
- chłodnica cieczy (dry cooler), wg. proj. instalacji
- wyrzutnia, wg. proj. instalacji
- czerpnia, wg. proj. instalacji
- tabelka dachowy wraz z klapą dymową
- balustrada zewnętrzna
- GP 180x84 — opis otworu w stropie
- tabelkowa przebitka/otwór etapu fundamentowego ogrzewania centrali klimatyzacyjnej
- taras z desek rylkowanych na legarach opoliczkowych wraz z obrzeżem betonowym zagruntowanym

LEGENDA:

- +15.77 — Oznaczenie poziomu szlichty spadkowej
- +16.31 — Oznaczenie poziomu elementów konstrukcji żelbetowej
- +16.40 — Oznaczenie poziomu wykończonych warstw dachowych

Projekt
BUDYNEK DYDAKTYCZNY UNIWERSYTETU WARSZAWSKIEGO
w rejonie ulic Dobrej, Wiślanej, Browarnej i Lipowej

Inwestor
UNIWERSYTET WARSZAWSKI
00-927 Warszawa, Krakowskie Przedmieście 26/28

Generalny Projektant
AUTORSKA PRACOWNIA ARCHITEKTURY KURYŁOWICZ & ASSOCIATES
03-908 Warszawa, ul. Berezyńska 25, tel. 616 37 98

Biuro Projektowe Branżowe
AUTORSKA PRACOWNIA ARCHITEKTURY KURYŁOWICZ & ASSOCIATES
03-908 Warszawa, ul. Berezyńska 25, tel. 616 37 98

PROJEKTANT	Nr upr.	Podpis
PROF. DR HAB. ARCH. GRZEGORZ KURYŁOWICZ	SP 3326/86	
PROF.DR INŻ. ARCH. EWA KURYŁOWICZ	MA 0426	
ZESPÓŁ PROJEKTOWY		
ARCH. MAGDALENA BIEŃKOWA		
ARCH. OLGA KOWIEZA		
ARCH. MARIA KUSZLEWICZ		
ARCH. FRYDERYK SZYMAŃSKI		
TECHNIKA. KRYSTYNA TKACZEWSKA		

WERYFIKACJA	Nr upr.	Podpis
ARCH. PIOTR KONCEWICZ	SP 3326/86	

Zadanie

Faza projektu
DOKUMENTACJA POWYKONAWCZA - ETAP 1

Branża
ZIELEŃ

Tytuł rysunku
RZUT DACHU
arkusz 2

Numer rysunku
UW -PW- - A 207.2
PROJEKT | ETAP/bud | BRANŻA | NR RYS | REW

Nr rewizji	Opis rewizji

Skala	Data	Rysował	Str
1:50	lipiec 2012	FS	